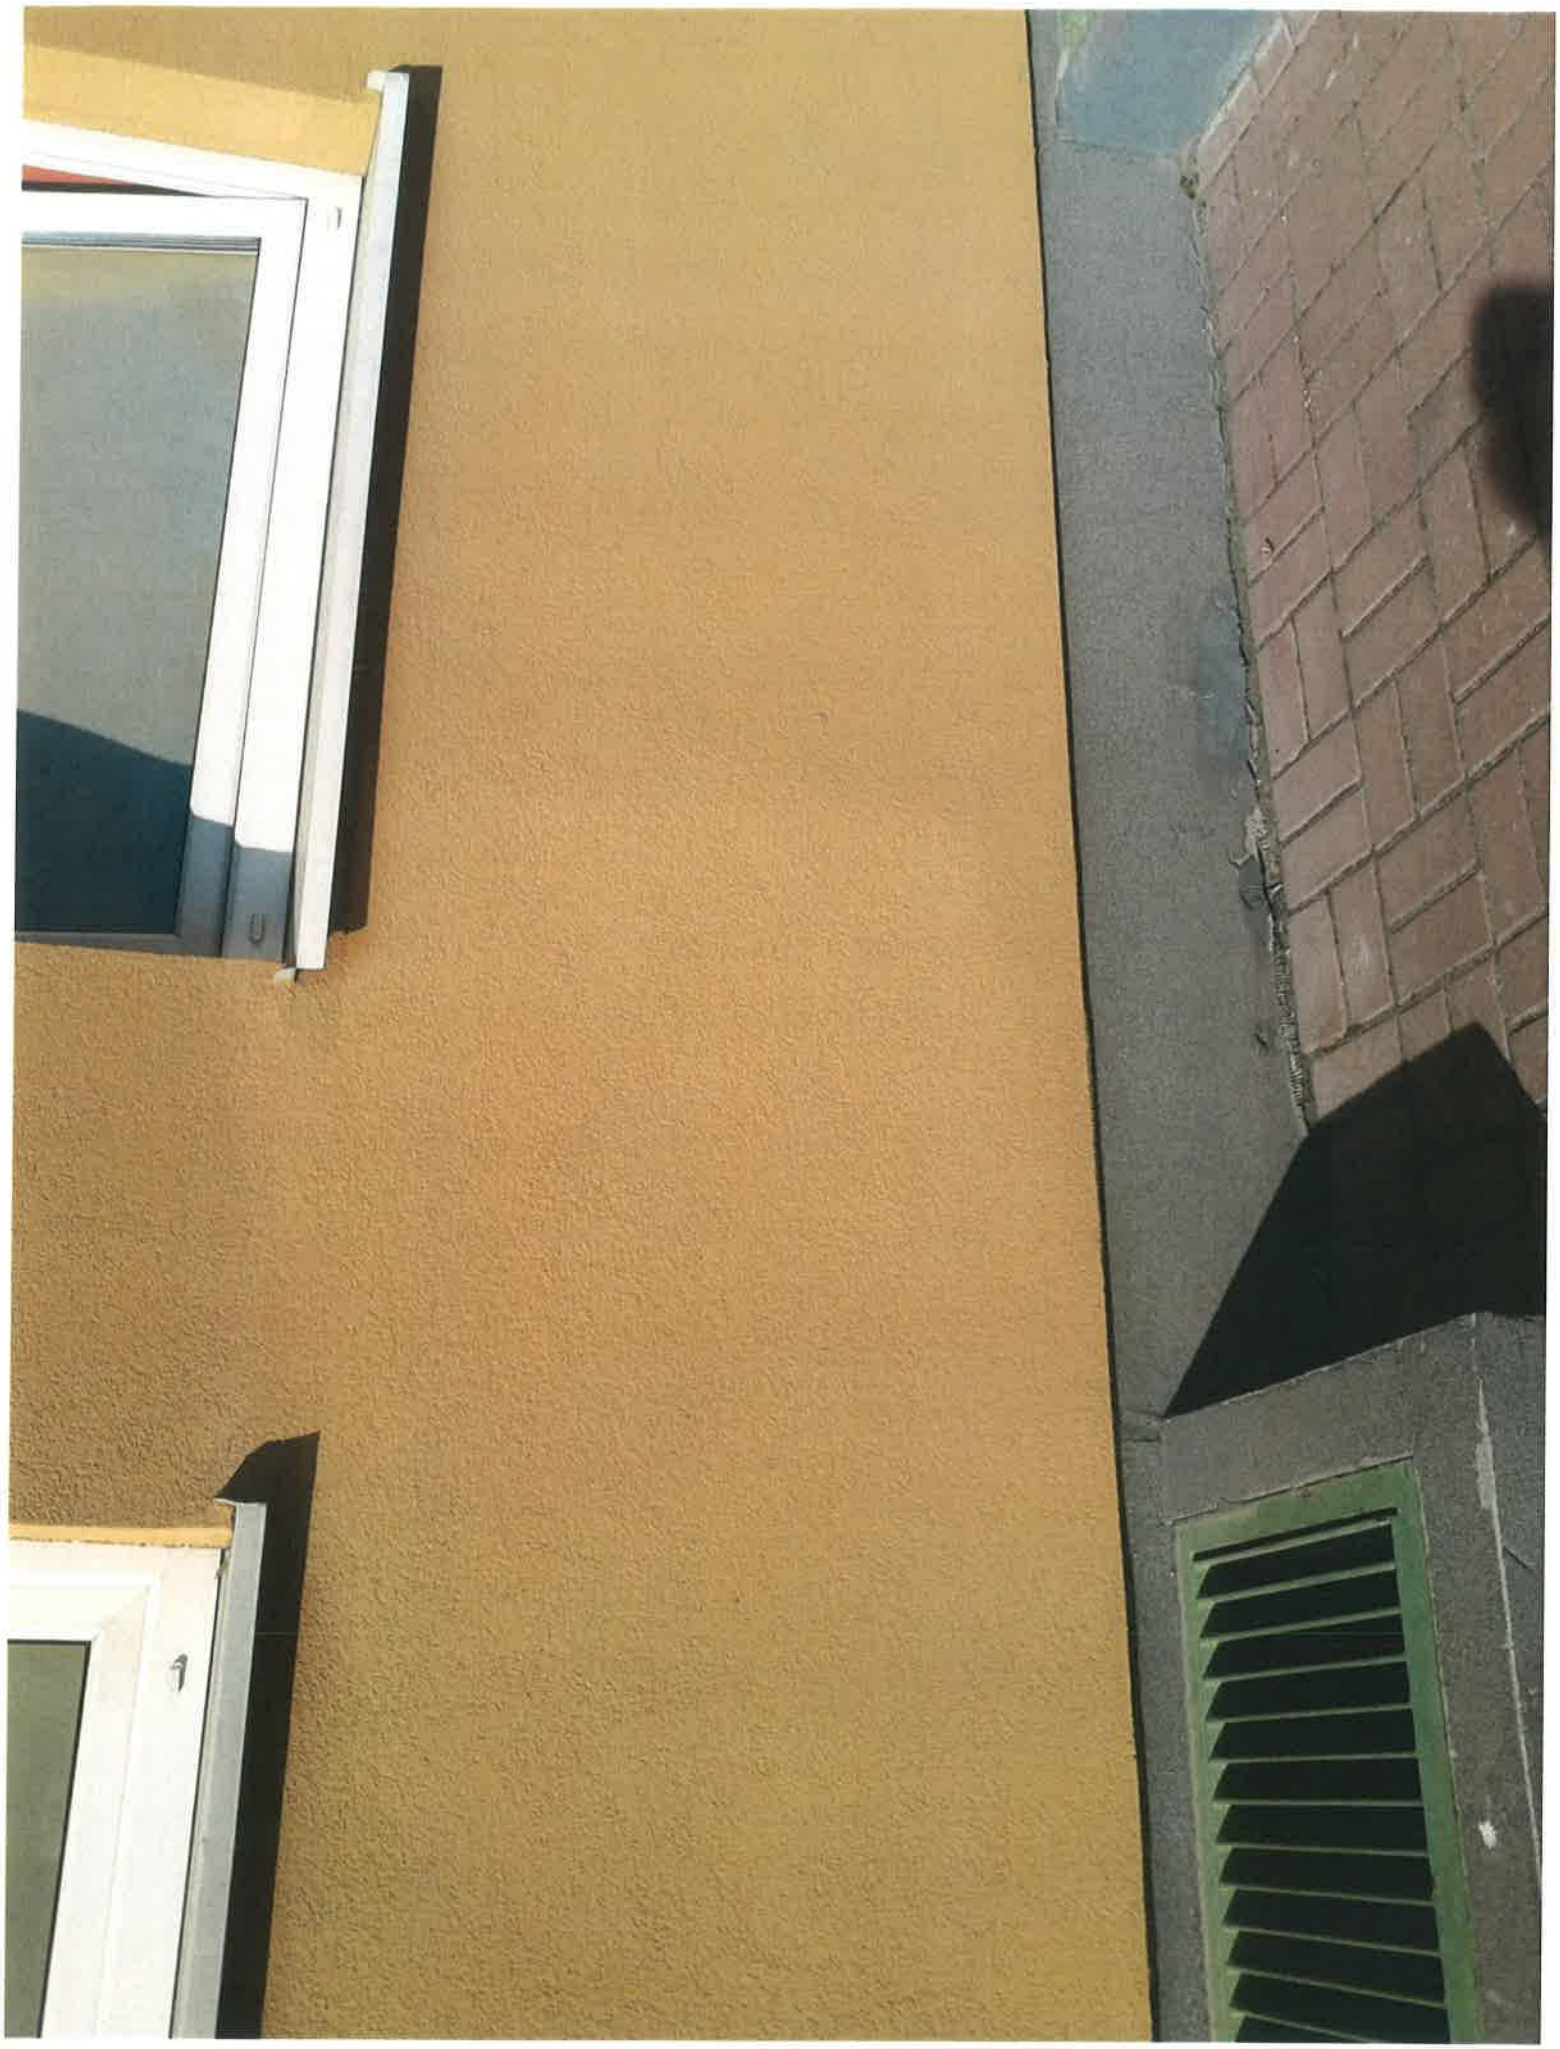

N O P T

RYSUNEK POWYKONAWCZY - PRZEKRÓJ

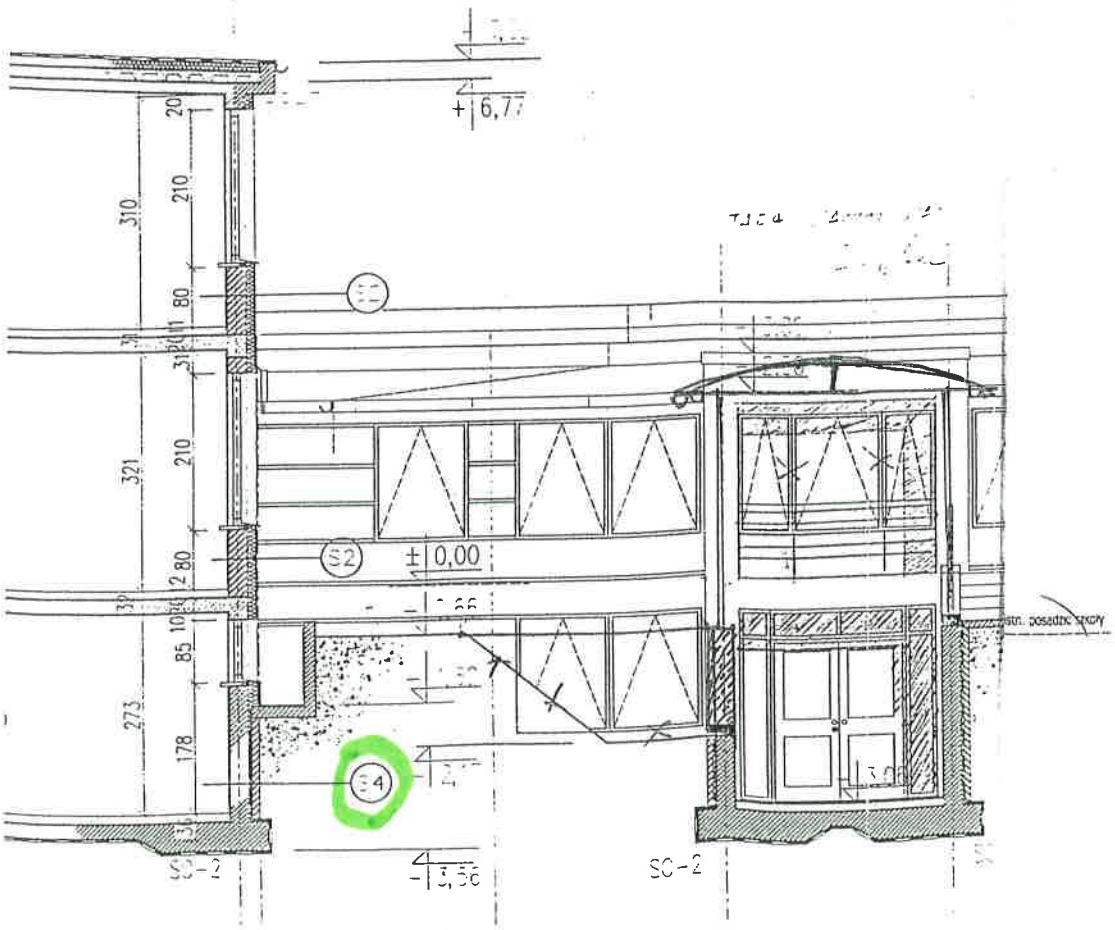

3. ELEMENTY BUDOWLANE

3.1. Ściany zewnętrzne

S1. Ściana zewnętrzna hali sportowej
P Ocieplenie Drywit Systems
- narzut koloru tynk SANDBLAST
- tynk Drywit
- siatka typu Standard - klej Primus
- płyty styropianu PS-E 2 x 6.0 cm
- zaprawa klejąca Dryhesive Plus
- pustaki „porotherm" kl. 10 MPa gr. 25 za
- tynk cem-wap 1,5 cm
- płyty akustyczne „heraklit"

S2. Ściany zewnętrzne zespołu dydaktycz
- Ocieplenie Drywit Systems
Tynk - siatka - styropian PS-E 2 x 6.0 cm
- pustaki „porotherm" kl. 10 MPa gr. 25 cm
- Tynk cem - wap 1,5 cm

S3. Ściany zewnętrzne piwnic - od wysoko
- tynk z kruszywem krzemowym „Stone M
- styropian PS-E grub. 10 cm, na zaprawie
- izolacje przeciwwodne - membrana kube
- Żelbet wylewany gr. 25 cm
- Tynk cem - wap.

S4. Ściany zewnętrzne piwnic - do wysoko
- zatarcie cementowe
- cegła ceramiczna pełna gr. 25 cm na zap
- izolacja przeciwwodna - membrana kube
- Żelbet wylewany gr. 25 cm
- Tynk cem - wap.

3.2. Warstwy dachowe

D1. pokrycie hali System Monrock / Rockw
- papa termozgrzewalna
- papa podkładowa na klej Capamonrock
- wełna mineralna 20 cm
- paroizolacja - papa polimerowo-asfaltow
- blacha trapezowa TR55/183 gr. 0.75 mm
- płyty akustyczne - wełna drzewna „Herak

D2. Stropodach wentylowany kanalikowy
- hydroizolacja - papa termozgrzewalna i p
- wylewka betonowa B - 10 gr. 5 cm.
- blacha falista W 16/100 gr. 0,55 cm
- styropian - płyta Austrotherm EPS - gr. 2
- paraizolacja - folia polietylenowa PE
- płyta żelbetowa gr. 15 cm (spadek 5%)
- w korytarzu - sufit podwieszony pł. Dżw

3.3. Warstwy posadzkowe

W3. parter - klasy, piętro korytarz, klasy
- wykładzina typu TARKET
- szlichta cementowa zbrojona siatką - gr. 5
- styropian twardy M-30 gr. 5 cm
- paroizolacja - folia polietylenowa PE
- płyta żelbetowa g. 20 cm.
- płyty gips - karton - dla klas
- sufit podwieszany - płyta dźwiękoszczel

W4. antresola w hali sportowej
- gres antypoślizgowy
- szlichta cementowa zbrojona siatką - gr
- styropian twardy M - 30 gr. 3 cm
- paroizolacja - folia polietylenowa PE
- płyta żelbetowa gr. 20 cm
- płyta GKF - 1. 25 cm

W5. posadzki w natryskach i szatniach
- gres antypoślizgowy lub terakota układa
- szlichta cementowa zbrojona siatką - gr
- folia izolacyjna przeciwwodna z wywinię
- styropian twardy M - 30 gr. 3 cm
- izolacja bitumiczna termozgrzewalna /pa
- płyta żelbetowa gr. 20 cm